


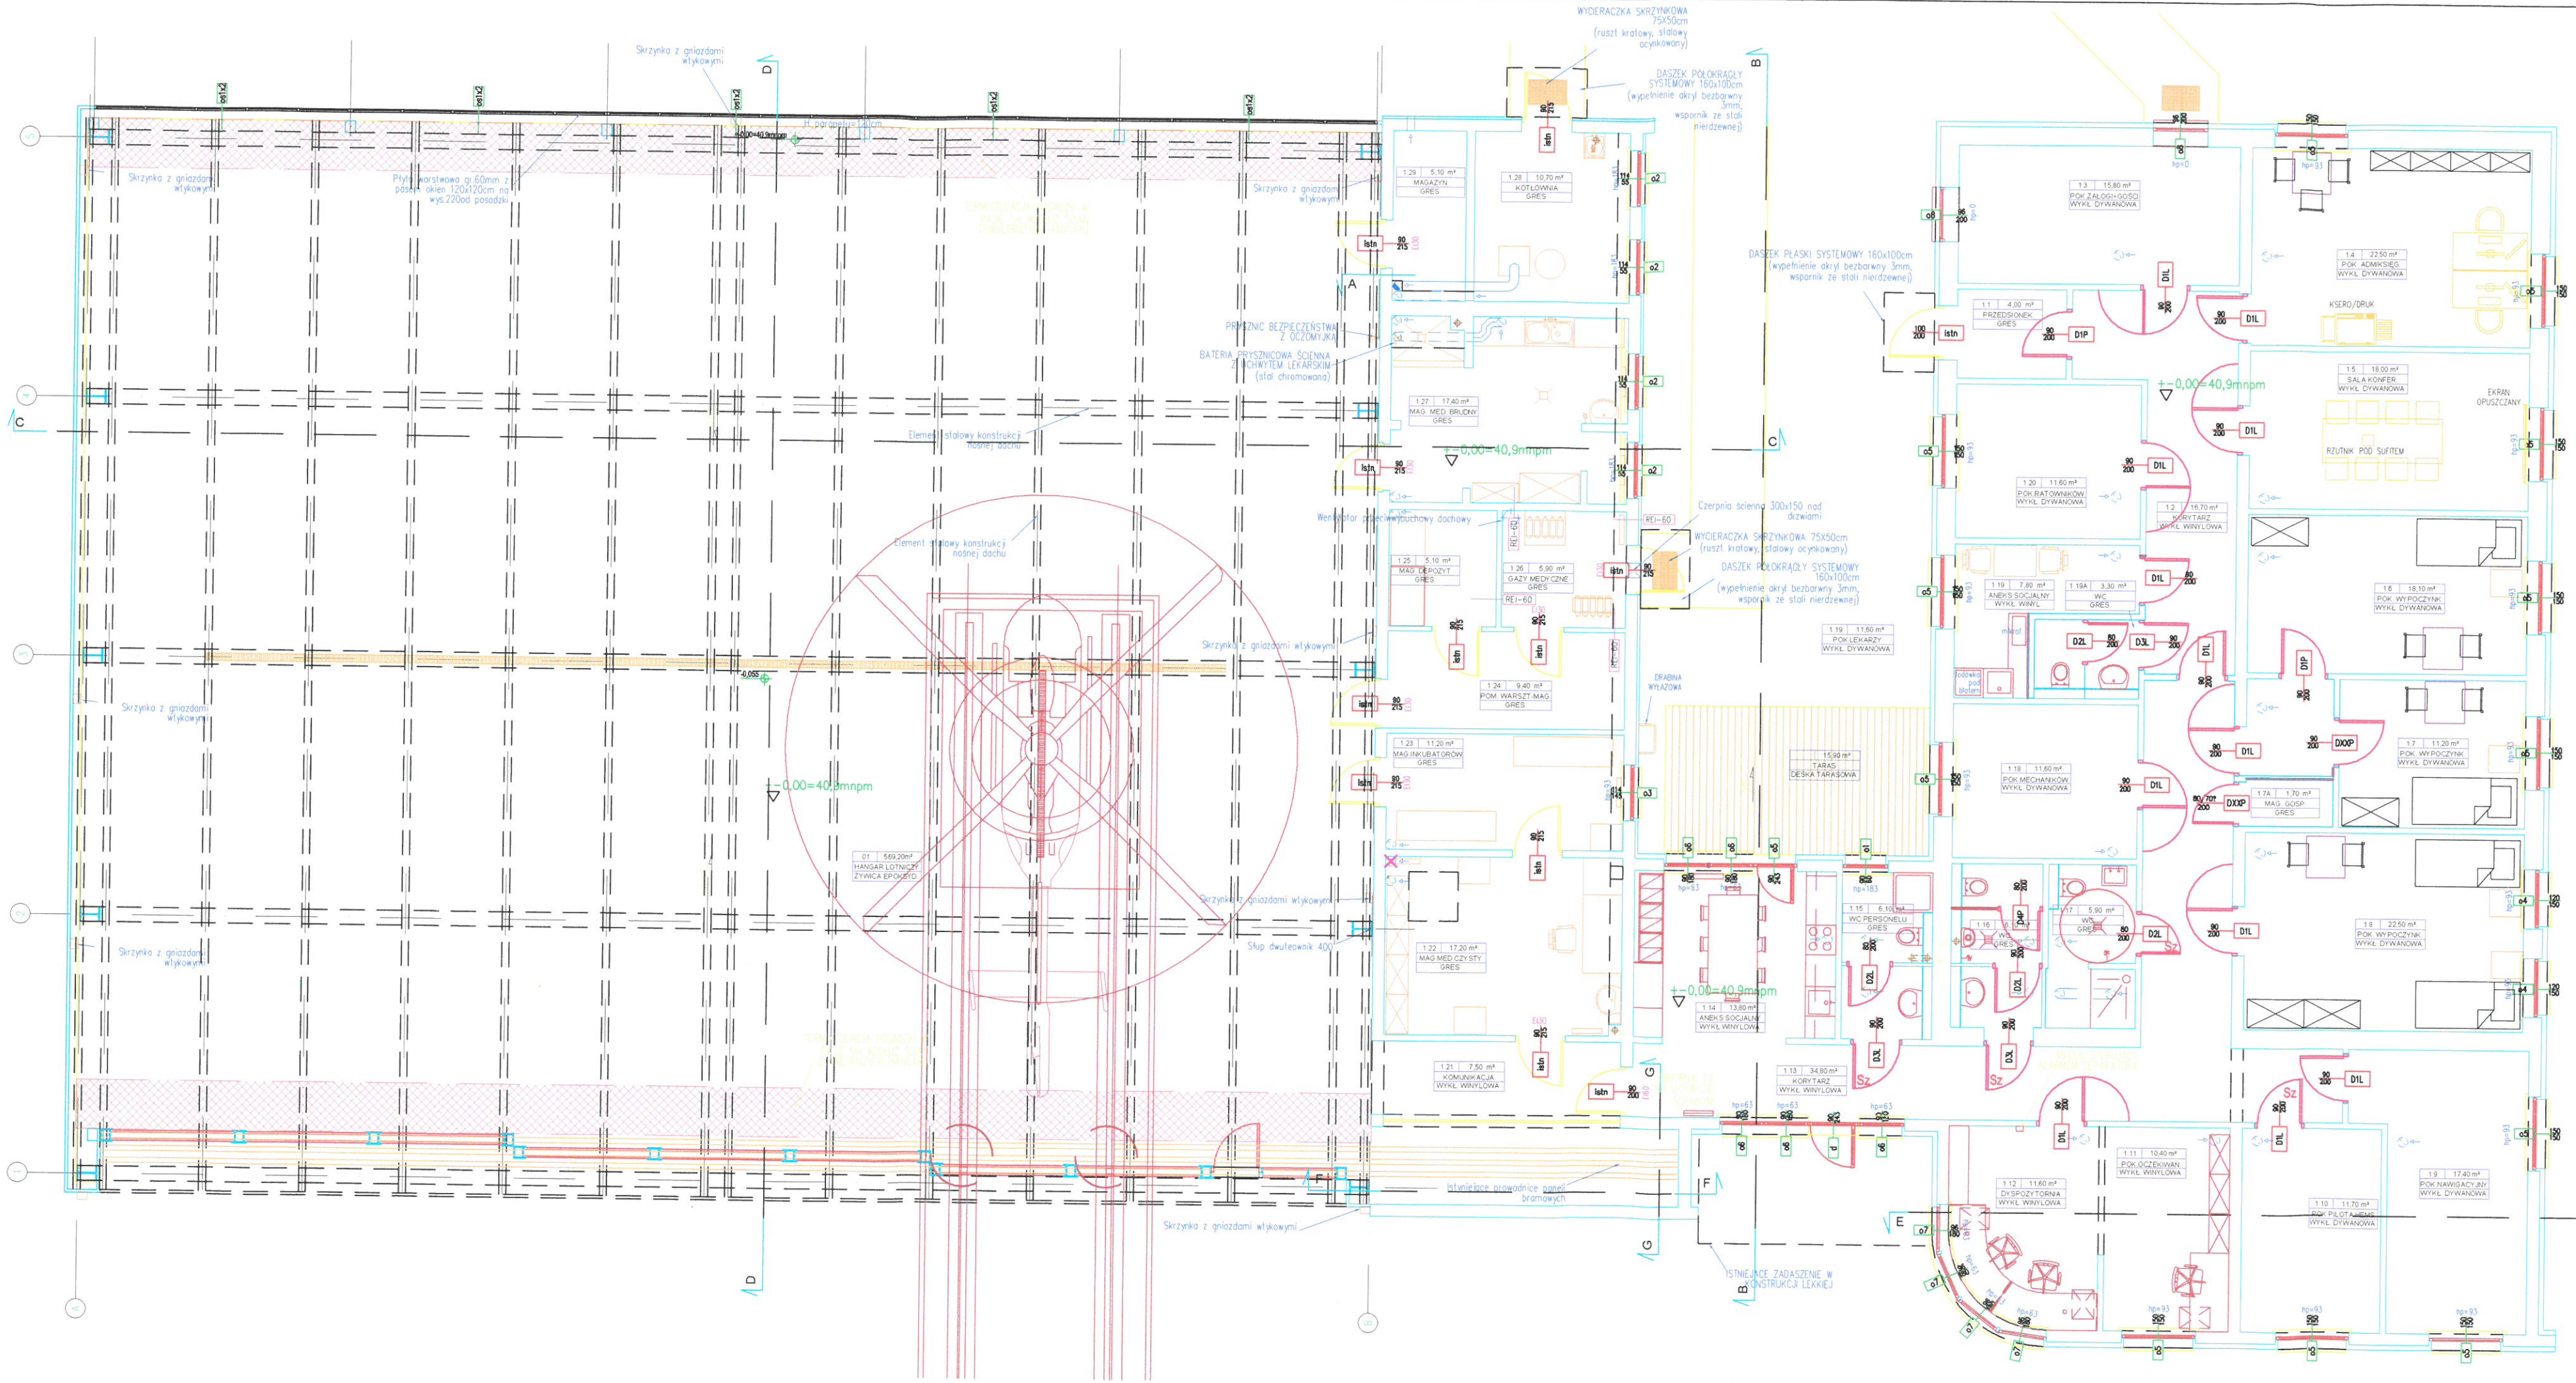

Uzgodnienie międzybranżowe				
Lp	Branża projektowa	Projektant	Podpis	Sprawdzący
1	Architektura	mgr inż. arch. Maciej Bocheński PO/KK/154/2007 mgr inż. arch. Jan Stańczak 3350/Gd/88		mgr inż. arch. Piotr Orlicki PO/KK/351/2010 mgr inż. arch. Natalia Korczyńska 52/WPOKK/2012
2	Branża sanitarna	inż. Tomasz Sokolowski 66/Gd/03 inż. Iga Mrowicka POM/0048/PWBS/16		inż. Dariusz Drewnowski 4354/Gd/88
3	Branża elektryczna i niskopiętrowa	mgr inż. Andrzej Rulewski 251/Gd/2002		mgr inż. Grzegorz Rybak POM/0186/POE/06

DOKUMENTACJA
POWYKONAWCZA

ZESTAWIENIE POMIESZCZEŃ		
NR	NAZWA POMIESZCZENIA	P(m²)
0.1	HANGAR LOTNICZY	569,20
1.1	PRZEDSIÓNEK	4,00
1.2	KORYTARZ	16,70
1.3	POK ZAŁOGI+GOŚCI	15,80
1.4	POKÓJ ADM./KSIĘG.	22,50
1.5	SALA KONFERENCYJNA	18,00
1.6	POK WYPOCZYNKOWY	18,10
1.7	POK WYPOCZYNKOWY	11,20
1.7a	MAG. GOSP.	1,70
1.8	POK WYPOCZYNKOWY	22,50
1.9	POK NAWIGACYJNY	17,40
1.10	POK PILOTA HEMS	11,70
1.11	POK OCZEKIWAŃ	10,40
1.12	DYSPOZYTORIA	11,60
1.13	KORYTARZ	34,80
1.14	ANEKS SOCJALNY	13,80
1.15	WC PERSONELU	6,10
1.16	WC	6,10
1.17	WC	5,90
1.18	POK MECHANIKÓW	11,60
1.19	ANEKS SOCJALNY	7,80
1.19a	WC	3,30
1.20	POK RATOWNIKÓW	11,60
1.21	KOMUNIKACJA	7,50
1.22	MAG. MED. CZYSTY	17,20
1.23	MAG. INKUBATORÓW	11,20
1.24	POM. WARSZTAT-MAGAZ.	9,40
1.25	MAG. DEPOZYT	5,10
1.26	GAZY MEDYCZNE	5,90
1.27	MAG. MED. BRUDNY	17,40
1.28	KOTŁOWNIA	10,70
1.29	MAGAZYN	5,10
SUMA:		941,30

Przedsiębiorstwo Instalacyjno-Montażowe KZ Sp. z o.o.	
Nr upr. SŁ/3631/09/K/11	
Kierowanie robotami budowlanymi w specjalności konstrukcyjno-budowlanej bez ograniczeń	
DATA:	OPIS:

- UWAGA:
1. RYSUNEK ROZPATRYWAĆ ŁĄCZNIE Z OPISEM I Z PROJEKTAMI BRANŻOWYMI
 2. WSZELKIE NIEJASNOŚCI I ZMIANY NALEŻY KONSULTOWAĆ Z PROJEKTANTEM
 3. PROJEKT PRZYGOTOWANO W OPARCIU O REFERENCYJNE MATERIAŁY I TECHNOLOGIE, AUTOR DOPUSZCZA ZMIANĘ PRZEDSTAWIONYCH MATERIAŁÓW POD WARUNKIEM ZACHOWANIA CHARAKTERYSTYCZNYCH PARAMETRÓW JAKOŚCIOWYCH
 4. W PRZYPADKU ZMIAN WYKONAWCA PRZEDSTAWI PRÓBKĘ MATERIAŁÓW, OPRACUJE DETALE ROZWIĄZAŃ DO AKCEPTACJI PROJEKTANTA
 5. WYMIARY MIERZONE PO OBRYSIE ŚCIAN SUROWYCH
 6. WSZYSTKIE WYMIARY SPRAWDZIĆ I PASOWAĆ NA BUDOWIE
 7. PARAPETY WEWNĘTRZNE WYKONAĆ JAKO GŁADKIE ZMYWALNE Z KONGLOMERATU W KOLORZE SZARYM, WYSIĘG MAX 0,5CM
 8. PARAPETY ZEWNĘTRZNE SYSTEM DOSTAWCY ŚLUSARKI W KOLORZE RAL 7046
 9. SZYLDY ZAMKÓW OWALNE
 10. DRZWI WYPOSAŻONE W TRZY ZAWASY MONTAŻ W TECHNOLOGII DOSTAWCY
 11. NAWIENNIKI MONTAŻ NA ŚRODKU SKRZYDŁA OKNA, SYMETRYCZNE

INDUSTRIA PROJECT	
ul. Azymutalna 9 80-298 Gdańsk	

Zamawiający/Inwestor
LOTNICZE POGOTOWIE RATUNKOWE
UL. KSIEŻYCOWA 5, 01-934 WARSZAWA

Nazwa inwestycji
PRZEBUDOWA PŁYTY PRZEDHANGAROWEJ, BUDOWA TOROWISKA DLA PLATFORMY DO TRANSPORTU ŚMIGŁOWCA WRAZ Z NIEZBEDNĄ INFRASTRUKTURĄ TOWARZYSZĄCĄ ORAZ ROBOTAMI REMONTOWYMI W OBRĘBIE BUDYNKU NA POTRZEBY BAZY ŚMIGŁOWCOWEJ SŁUŻBY RATOWNICTWA MEDYCZNEGO HEMS SZCZECIN-GOLEŃCÓW

Nazwa i adres obiektu budowlanego
BAZA ŚMIGŁOWCOWEJ SŁUŻBY RATOWNICTWA MEDYCZNEGO HEMS 72-100 GOLEŃCÓW, LOTNISKO SZCZECIN - GOLEŃCÓW, DZ. NR. 696/6, 696/43, 696/61, OBR. GLEWICE 2; JEDNOSTKA EWIDENCYJNA: 320402-5

Projektował	mgr inż. arch. Maciej Bocheński w specjalności architektonicznej do projektowania bez ograniczeń mgr inż. arch. Jan Stańczak w specjalności architektonicznej do projektowania bez ograniczeń	PO/KK/154/2007 3350/Gd/88
Sprawdził	mgr inż. arch. Piotr Orlicki w specjalności architektonicznej do projektowania bez ograniczeń mgr inż. arch. Natalia Korczyńska w specjalności architektonicznej do projektowania bez ograniczeń	PO/KK/351/2010 52/WPOKK/2012
Numer tematu	Numer rysunku	
IBG-P_228_18	IP228_PW_DR_IIA.0001	
Tytuł rysunku	RZUT PARTERU	
Data	Branża	Faza
02.11.2020	ARCHITEKTURA	PROJEKT POWYKONAWCZY
		Skala
		1:100