


"SYSTEM PLUS"
Magdalena Matysiak
61-359 Poznań
ul. Św. Antoniego 72 m 2
NIP 782 149 91 80, Reg. 3006505622

ROMARK Narojczyk, Sikora Sp.J. Ul. Żerkowska 33 63-040 Nowe Miasto n. Wartą REGON: 300384037 NIP: 7861644369		INWESTOR S.P.Z.O.Z. Lotnicze Pogotowie Ratunkowe	OBIEKT HALA SYMULATORA LOTÓW	ADRES LOTNISKO BEMOWO NR DZIAŁKI 7/10 OBRĘB 6-10-01	PRZEDMIOT RYSUNKU RZUT PARTERU
---	--	--	---------------------------------	--	-----------------------------------

"SYSTEM PLUS"
Magdalena Matysiak
61-359 Poznań
ul. św. Antoniego 72 m 2
NIP 782 149 91 80, Reg. 300650622

DOKUMENTACJA
POWYKONAWCZA

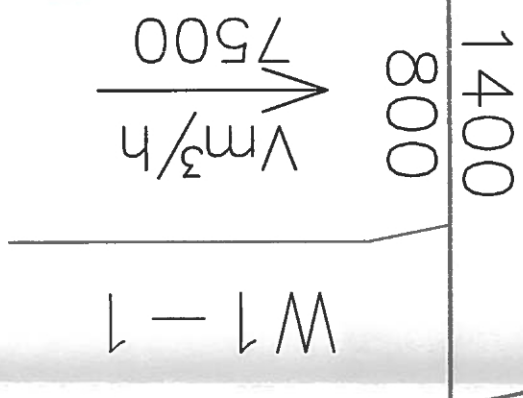

SERWEROWNIA

